Online-Planauskunft

Ihr Logo Ihr Corporate Identity

Sehr geehrte Damen und Herren,

auf den nachfolgenden Seiten erhalten Sie ihre Planunterlagen.

Im Auskunftsbereich besitzen die Stadtwerke Rhede

✓ Gasleitungen

Die entsprechenden Spartenpläne liegen dieser Auskunft bei.

Für den angeforderten Planbereich gelten folgende, ergänzende Hinweise:

Mit dieser Planauskunft akzeptieren Sie die Schutzanweisung für Versorgungsanlagen und die Nutzungsvereinbarung für Online-Auskünfte. Beides finden Sie unter www.beispiel.de

Mit freundlichen Grüßen

Ihre Planauskunft

Bahnhofstr. 13 12345 Beispielstadt Telefon 02345 / 123 - 0 E-Mail planauskunft@beispiel.de

Achtung: Im Störungsfall erreichen Sie unsere Kollegen unter folgenden Telefonnummern:

Erdgas: **02345 / 123 - XXX**

Online-Planauskunft

Ihr Logo Ihr Corporate Identity

Allgemeine Informationen

Anfrage durch/von:

Anrede: Herr
Vorname: User
Name: User

Firma: **Atapa GmbH**Telefon: **02861 825488-0**

Fax:

EMail: service@atapa.de
Straße/Hs-Nr.: Alter Kasernenring 12

Postleitzahl: 46325
Ort: Borken

Bauvorhaben/Maßnahme:

Ort/Ortsteil der Baustelle: Beispielstadt

Straße/Hs.-Nr.: Schloßstraße 23


Art der Baumaßnahme: **Tief- bzw. Erdarbeiten**Gepl. Baubeginn: **11.01.2022 00:00:00**Gepl. Bauende: **14.01.2022 00:00:00**


Anmerkung:

Wichtiger Hinweis:

Falls sich eine laufende Baumaßnahme im Planausschnitt befindet, kann der Leitungsverlauf veraltet sein. Fragen Sie deshalb den aktuellen Leitungsverlauf beim genannten Ansprechpartner nach.

Die Spartenpläne werden laufend aktualisiert und gelten nur für das Ausgabedatum. Sie sind erst kurz vor Beginn der Bautätigkeit einzuholen. Die Lage der in den Strombestandsplänen teilweise noch verzeichneten Beleuchtungs- und Grüne-Welle-Kabel ist nicht mehr gültig. Aktuelle Auskünfte darüber erteilt das Tiefbauamt, Abteilung öffentliche Beleuchtung. Es wird ausdrücklich darauf hingewiesen, dass die in den Plänen enthaltenen Angaben und Maßzahlen hinsichtlich Lage und Verlegungstiefe unverbindlich sind. Mit Abweichungen muss gerechnet werden. Dabei ist zu beachten, dass erdverlegte Leitungen nicht zwingend geradlinig sind und auf dem kürzesten Weg verlaufen. Darüber hinaus darf auf Grund von Erdbewegungen auf die die Stadtwerke Rhede keinen Einfluss haben, auf eine Angabe zur Überdeckung nicht vertraut werden. Die genaue Lage und der Verlauf der Leitungen sind in jedem Fall durch fachgerechte Erkundungsmaßnahmen (Ortung, Querschläge, Suchschlitze, Handschachtung o. a.) festzustellen. Die abgegebenen Pläne geben den Bestand zum Zeitpunkt der Auskunftserteilung wieder. Es ist darauf zu achten, dass zu Beginn der Bauphase immer aktuelle Pläne vor Ort vorliegen. Die Auskunft gilt nur für den angefragten räumlichen Bereich und nur für eigene Leitungen des Versorgungsunternehmens, so dass ggf. noch mit Anlagen anderer Versorgungsunternehmen gerechnet werden muss, bei denen weitere Auskünfte eingeholt werden müssen. Die Entnahme von Maßen durch Abgreifen aus dem Plan ist nicht zulässig.

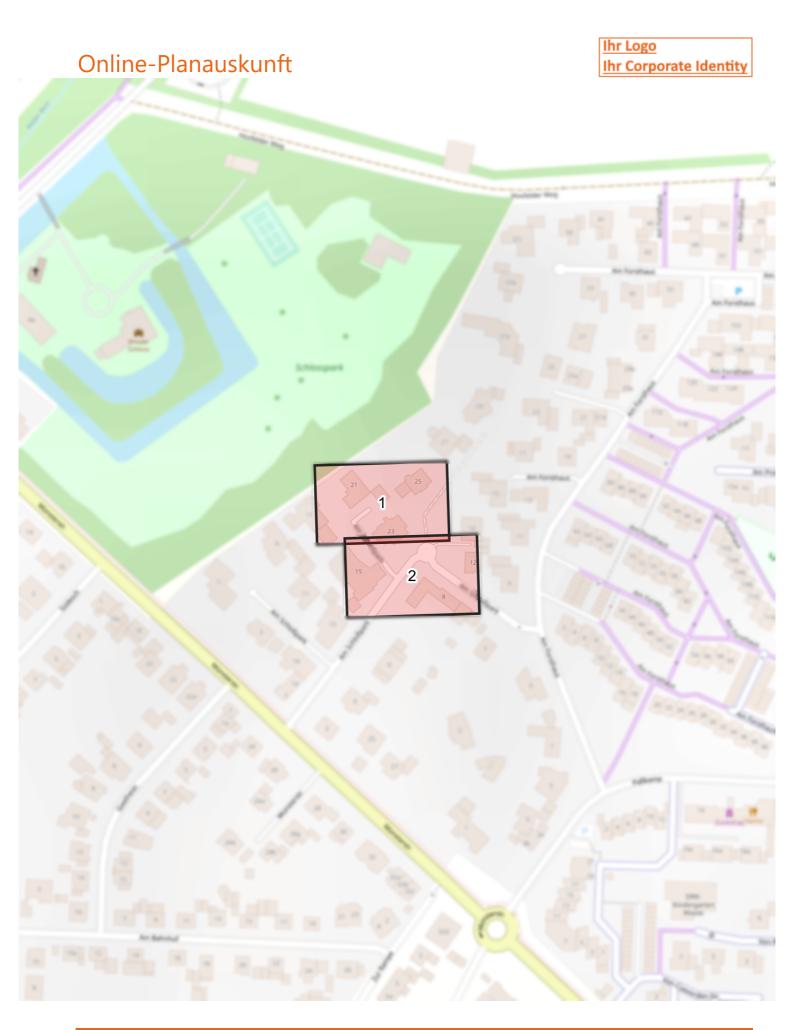

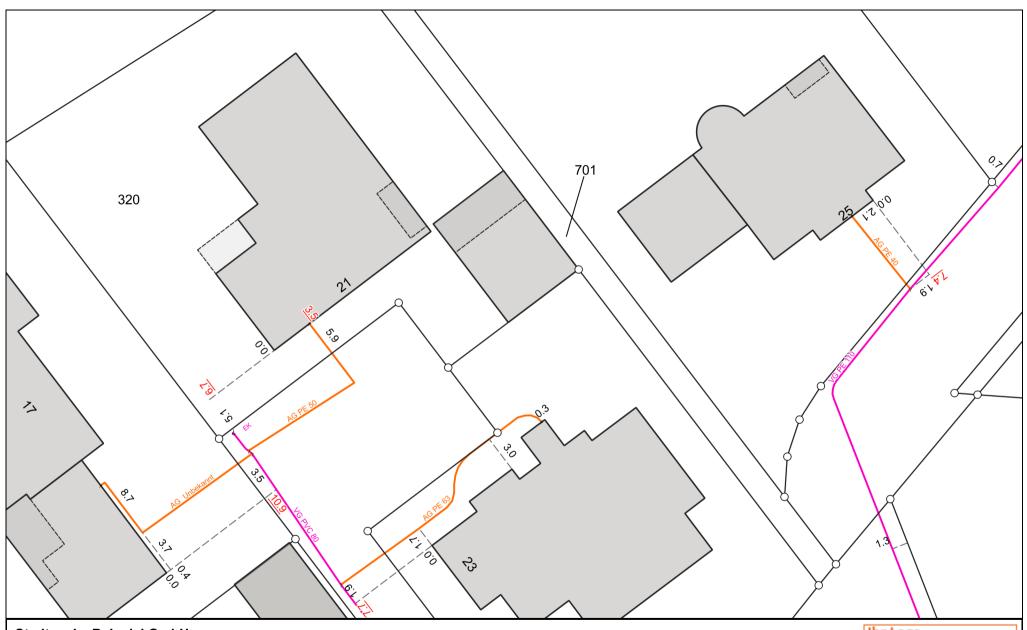

Stadtwerke Beispiel GmbH Planauszug Gas 1

Beispielstadt

Schloßstraße 23

Bearb.: User

Die Schutzanweisungen für Versorgungsanlagen sind strengstens zu beachten.

Ihr Logo Ihr Corporate Identity


Anfrage von: Atapa GmbH

Erstellt für: User

Erstellt am: 11.01.2022 09:07:47

Blattgröße: DINA4 Gültig bis: 25.01.2022 09:07:47 Maßstab: 1:300



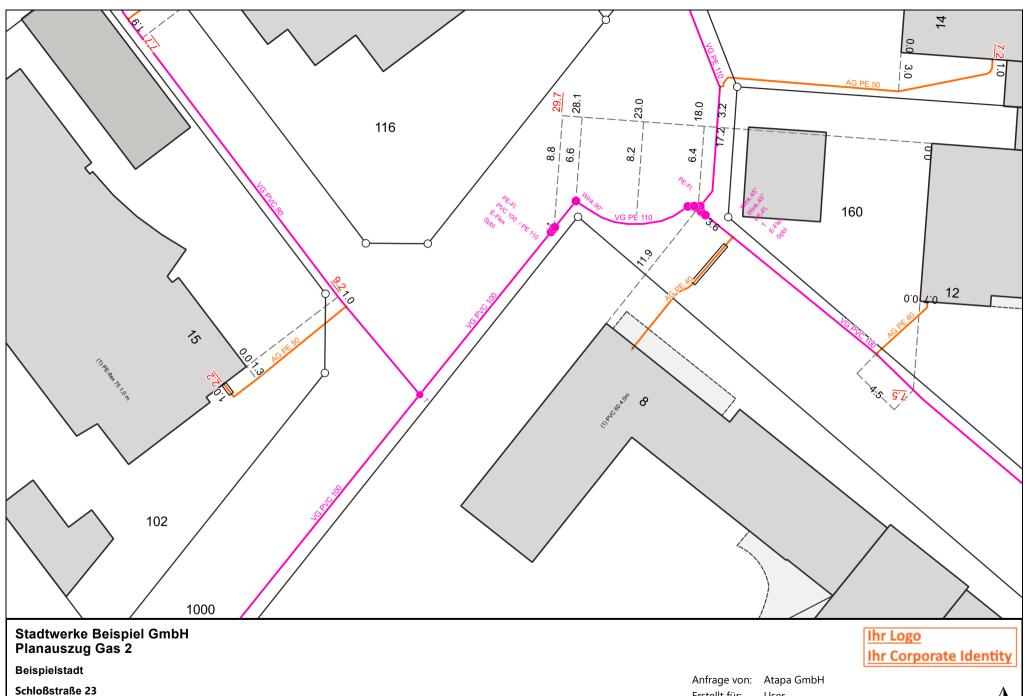

Bearb.: User

Die Schutzanweisungen für Versorgungsanlagen sind strengstens zu beachten.

Erstellt für: User

Erstellt am: 11.01.2022 09:07:47

Gültig bis: 25.01.2022 09:07:47 Blattgröße: DINA4

Maßstab: 1:300

Online-Planauskunft



